



АДМИНИСТРАЦИЯ ГОРОДА КУРСКА
Курской области
ПОСТАНОВЛЕНИЕ

«12» сентября 2023г.

№ 509

**Об установлении временного прекращения движения
транспортных средств на участке ул. 2-я Рабочая**

В соответствии с Федеральным законом от 08.11.2007 № 257-ФЗ «Об автомобильных дорогах и о дорожной деятельности в Российской Федерации и о внесении изменений в отдельные законодательные акты Российской Федерации», постановлением Администрации Курской области от 15.02.2012 № 103-па «Об утверждении Порядка осуществления временных ограничений или прекращения движения транспортных средств по автомобильным дорогам регионального или межмуниципального и местного значения Курской области» и в целях обеспечения безопасности и эффективности организации дорожного движения, на основании обращения ООО «МОВИСТА РЕГИОНЫ КУРСК», ПОСТАНОВЛЯЮ:

1. Утвердить согласованные с ОГИБДД УМВД России по г. Курску прилагаемые схемы организации дорожного движения, при установлении временного прекращения движения транспортных средств на участке автомобильной дороги местного значения, указанном в пункте 2 настоящего постановления.

2. Установить временное прекращение движения транспортных средств на участке улицы 2-я Рабочая от улицы Республиканская до улицы Союзная с 06:00 часов 14 сентября 2023 года до 18:00 часов 26 сентября 2023 года, согласно прилагаемой схеме организации дорожного движения, указанной в пункте 1 настоящего постановления.

3. ООО «МОВИСТА РЕГИОНЫ КУРСК» (Смольников С.А.) обеспечить:

3.1. установку соответствующих дорожных знаков, ограждения, ночного освещения согласно схеме организации дорожного движения, указанной в пункте 1 настоящего постановления;

3.2. подъезд экстренных служб.

4. Комитету документационного, ресурсного обеспечения и автоматизации систем управления Администрации города Курска

(Калинина И.В.) обеспечить направление текста настоящего постановления в газету «Городские известия» и размещение настоящего постановления на официальном сайте Администрации города Курска в информационно-телекоммуникационной сети «Интернет».

5. Управлению информации и печати Администрации города Курска (Бочарова Н.Е.) обеспечить опубликование настоящего постановления в газете «Городские известия» и проинформировать население города Курска о временном прекращении движения транспортных средств на участке улицы 2-я Рабочая от улицы Республиканская до улицы Союзная с 06:00 часов 14 сентября 2023 года до 18:00 часов 26 сентября 2023 года на период проведения строительно-монтажных работ.

6. Контроль за исполнением настоящего постановления возложить на первого заместителя главы Администрации города Курска Цыбина Н.А.

7. Постановление вступает в силу со дня его официального опубликования.

Глава города Курска

И. Куцак



Согласовано
Председатель Комитета дорожного хозяйства города Курска


Бабушкин К.А.

2023г.

Схема расстановки временных дорожных знаков и
нанесения разметки в период производства работ по
адресу г. Курск ул. 2-я Рабочая (1:500)

Срок производства работ с
2023г. по 2023г.

УТВЕРЖДЕНЫ
постановлением
Администрации города Курска
от «12» сентября 2023 года
№509

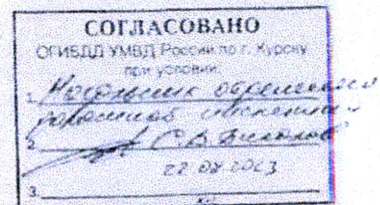

928
927

1.615
5.19.2

← Направление движения

→ Направление движения

СОГЛАСОВАНО
Комитет дорожного хозяйства
города Курска

Ф.И.О. _____
Подпись _____
Дата _____

1.25
8.25


Условные обозначения.

- 1.25 - Устанавливаемые дорожные знаки
- Трамвайные пути (капитальный ремонт)
- Полимерные водоналивные знаки
- Сигнальный фонарь
- Временный пешеходный переход
- Зона производства работ
- Существующая дорожная разметка

Обеспечить беспрепятственный проезд машин экстренных служб
Работы проводить в дневное и ночное время

Согласовано
Инв. № подл. Подпись и дата. Взам. инв. №




| | | | | | | | | |
|--|--------|------|--------|---------|------|---|------|--------|
| | | | | | | ЭП-32/22-08-ОДД | | |
| | | | | | | «0» создания, реконструкции и эксплуатации имеющегося комплекса наземного электрического транспорта общего пользования в муниципальной образованной городской округе Курск в Курской области. | | |
| | | | | | | Этап 8 Реконструкция трамвайных путей - в 668,2 п.м. | | |
| Изм. | Колуч. | Лист | № док. | Подпись | Дата | Страниц | Лист | Листов |
| | | | | | | ИД | 7 | 7 |
| Исполнитель ООО "СтройСервис" Курск А.А. | | | | | | 000 "СтройСервис" | | |

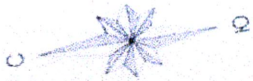

Согласовано
Представитель комитета дорожного хозяйства города Курска
Бабушкин К.А.
2023г.

Схема расстановки временных дорожных знаков и нанесения разметки в период производства работ по адресу г. Курск ул. 2-я Рабочая (1.500)

Срок производства работ с
2023г. по 2023г.

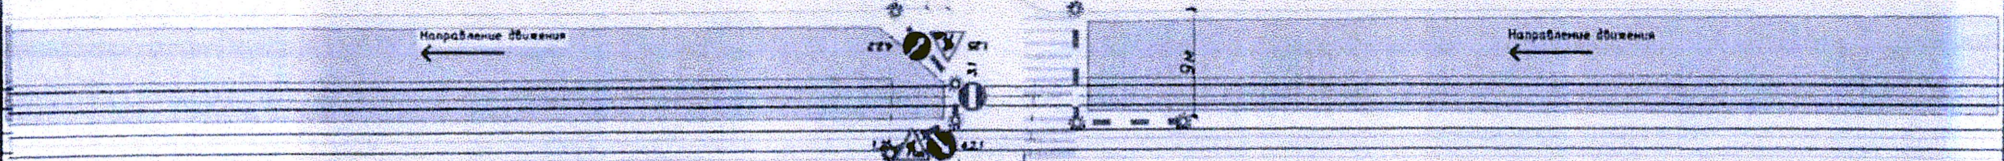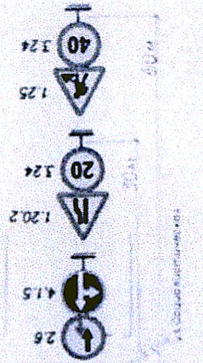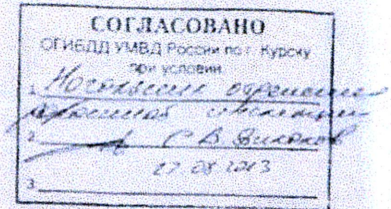


СОГЛАСОВАНО
Комитет дорожного хозяйства
города Курска

Ф.И.О. _____
Подпись _____
Дата _____

Условные обозначения

- 1.25 - Устанавливаемые дорожные знаки
- Границы пути (капитальный ремонт)
- Полимерные водооградные блоки
- Сигнальный фонарь
- Зона производства работ
- Существующая дорожная разметка

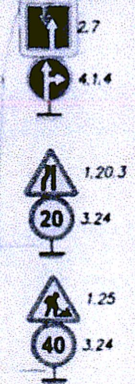


Обеспечить беспрепятственный проезд машин экстренных служб
Работы проводить в ночное время

Согласовано

Взам. инв. №

Инв. № подл. Подпись и дата

| | | | | | | | | |
|-----------------------------------|-------------|------|-------|---------|------|---|------|--------|
| | | | | | | ЭТП-32/22-08-ОДД | | |
| | | | | | | «В создании, реконструкции и эксплуатации транспортного комплекса наземного электрического транспорта общего пользования в муниципальном образовании городской округ Курск в Курской области» | | |
| | | | | | | Этап 8. Реконструкция трамвайных путей - 8 668,2 км/п | | |
| Изм | Колуч | Лист | Н док | Подпись | Дата | Стация | Лист | Листов |
| Исполнитель ПТО ООО "СтройСервис" | Куркин А.А. | | | | | ИД | 6 | 7 |
| | | | | | | Исполнительная схема расстановки временных дорожных знаков и нанесения разметки | | |
| | | | | | | ООО "СтройСервис" | | |

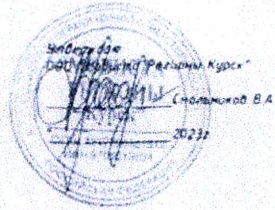


Согласовано
Представитель комитета дорожного хозяйства города Курска
Бабушкин К.А.
2023г.

Схема расстановки временных дорожных знаков и нанесения разметки в период производства работ по адресу г. Курск ул. 2-я Рабочая (1500)

СОГЛАСОВАНО
ОГИБДД УМВД России по г. Курску
при условии:
22.08.2023г.

Срок производства работ с
2023г. по 2023г.

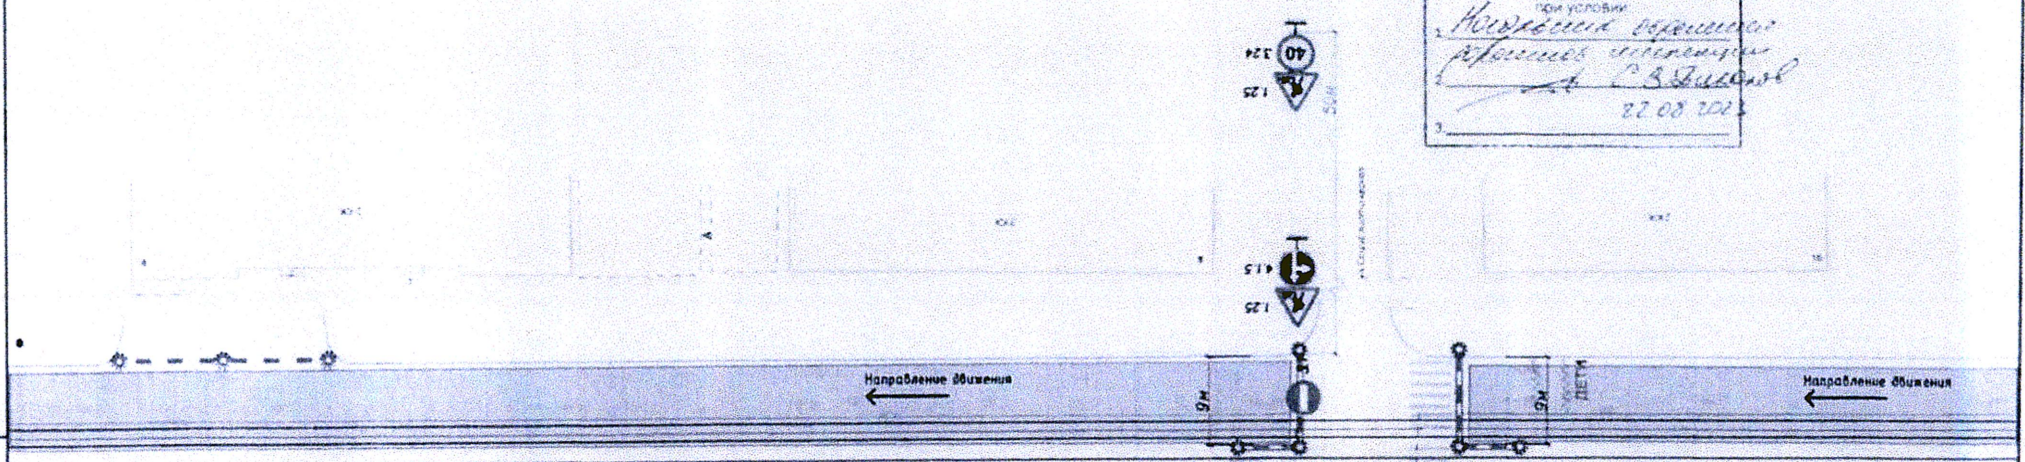

СОГЛАСОВАНО
Комитет дорожного хозяйства
города Курска
Ф.И.О. _____
Подпись _____
Дата _____

- Условные обозначения
- 1.25 - устанавливаемые дорожные знаки
 - Трамвайные пути (капитальный ремонт)
 - Полосы разметки водоналивных баков
 - Сигнальный фонарь
 - Зона производства работ
 - Существующая дорожная разметка

Обеспечить беспрепятственный проезд машин экстренных служб
Работы проводить в дневное и ночное время.

| ЗТП-32/22-08-ОДД | | | | | |
|--|--------|------|--------|--------------------|--------|
| №010 1500 "СтройСервис" | | | | | |
| Изм | Кол-во | Лист | № док | Подпись | Дата |
| | | | | <i>[Signature]</i> | |
| Мероприятия по обеспечению на данном объекте безопасного движения в период его строительства | | | | | |
| Исполнительная схема расстановки временных дорожных знаков и нанесенной разметки | | | | | |
| Этап 8. Реконструкция трамвайных путей - в 668,2 м.м. | | | Стация | Лист | Листов |
| | | | ИД | 4 | 7 |
| 000 "СтройСервис" | | | | | |

Согласовано

Иное № подл. Подпись и дата Взам. инв. №



Исполнитель
ООО "СтройСервис" Курск
Исполнитель В.А.
2023г.


Согласовано
Представитель комитета дорожного хозяйства города Курска

Бабушкин К.А.

2023г.

Схема расстановки временных дорожных знаков и нанесения разметки в период производства работ по адресу г. Курск ул. 2-я Рабочая (1.400)

СОГЛАСОВАНО
ОГИБДД УМВД России по г. Курску
при условии:
Нормативы организации дорожного движения
С.В. Вильямов
22.08.2013

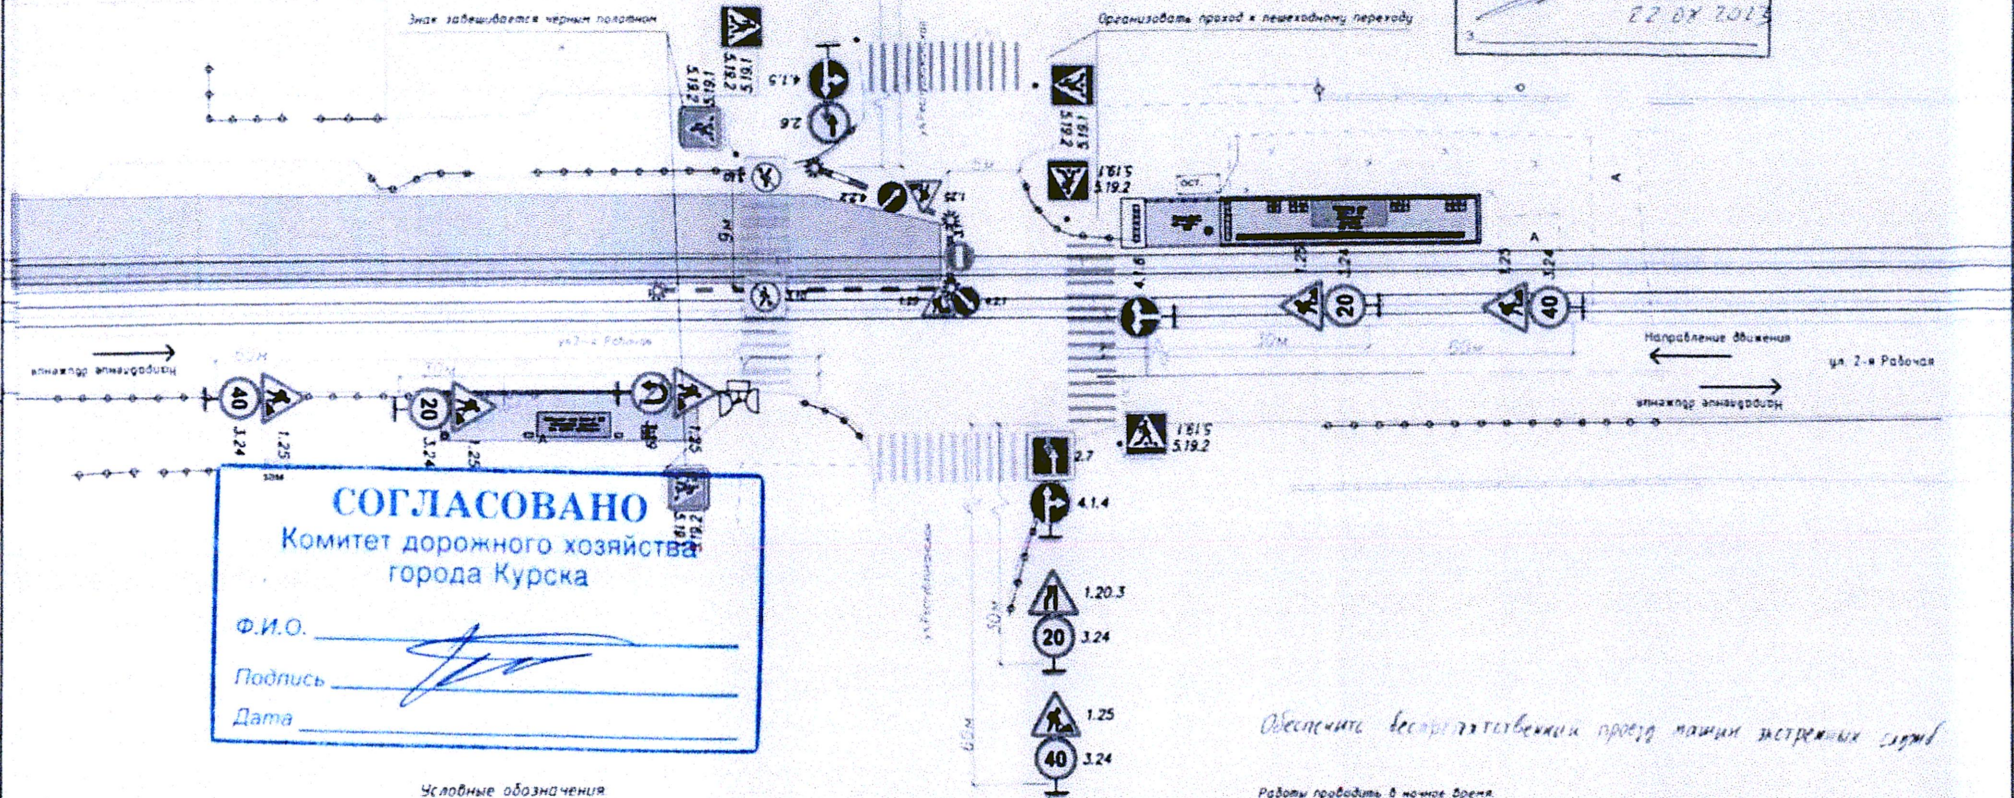

СОГЛАСОВАНО
Комитет дорожного хозяйства
города Курска

Ф.И.О. _____
Подпись _____
Дата _____

Условные обозначения


- 125 - Устанавливаемые временные знаки
- 117 - Существующие дорожные знаки
- Трамвайные пути (капитальный ремонт)
- Полимерные водоотливные впадины
- Сигнальные фонари
- Временный пешеходный переход
- Зона производства работ
- Существующая дорожная разметка

Обеспечить беспрепятственный проезд машин экстренных служб

Работы проводить в ночное время.

Согласовано
Инд. № подл. Подпись и дата
Взам инв. №

| | | | | | |
|--|--------|------------|--------|-------------------|------|
| ЭТП-32/22-08-ОДД | | | | | |
| «О создании, реконструкции и эксплуатации имущественного комплекса наземного электрического транспорта общего пользования в муниципальном образовании городской округ Курск в Курской области» Этап В Реконструкция трамвайных путей - в 668.2 км/ч | | | | | |
| Изм. | Кол-во | Лист | № док. | Подпись | Дата |
| Исполн: ПТО ООО "СтройСервис" | | Курск А.А. | | | |
| Мероприятия по обеспечению на выемном объекте безопасного движения в период его строительства | | | | Стадия | Лист |
| Исполнительная схема расстановки временных дорожных знаков и нанесения разметки | | | | ИД | 3 |
| | | | | Листов | 7 |
| | | | | ООО "СтройСервис" | |

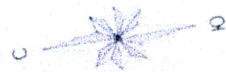


Согласовано
Представитель комитета дорожного хозяйства города Курска

Бабушкин К.А.
2023г.

Схема расстановки временных дорожных знаков и нанесения разметки в период производства работ по адресу г. Курск ул. 2-я Рабочая (11400)

СОГЛАСОВАНО
ОГИБДД УМВД России по г. Курску
пригородов
С.В. Вильямов
22.08.2023

Срок производства работ с
2023г. по 2023г.

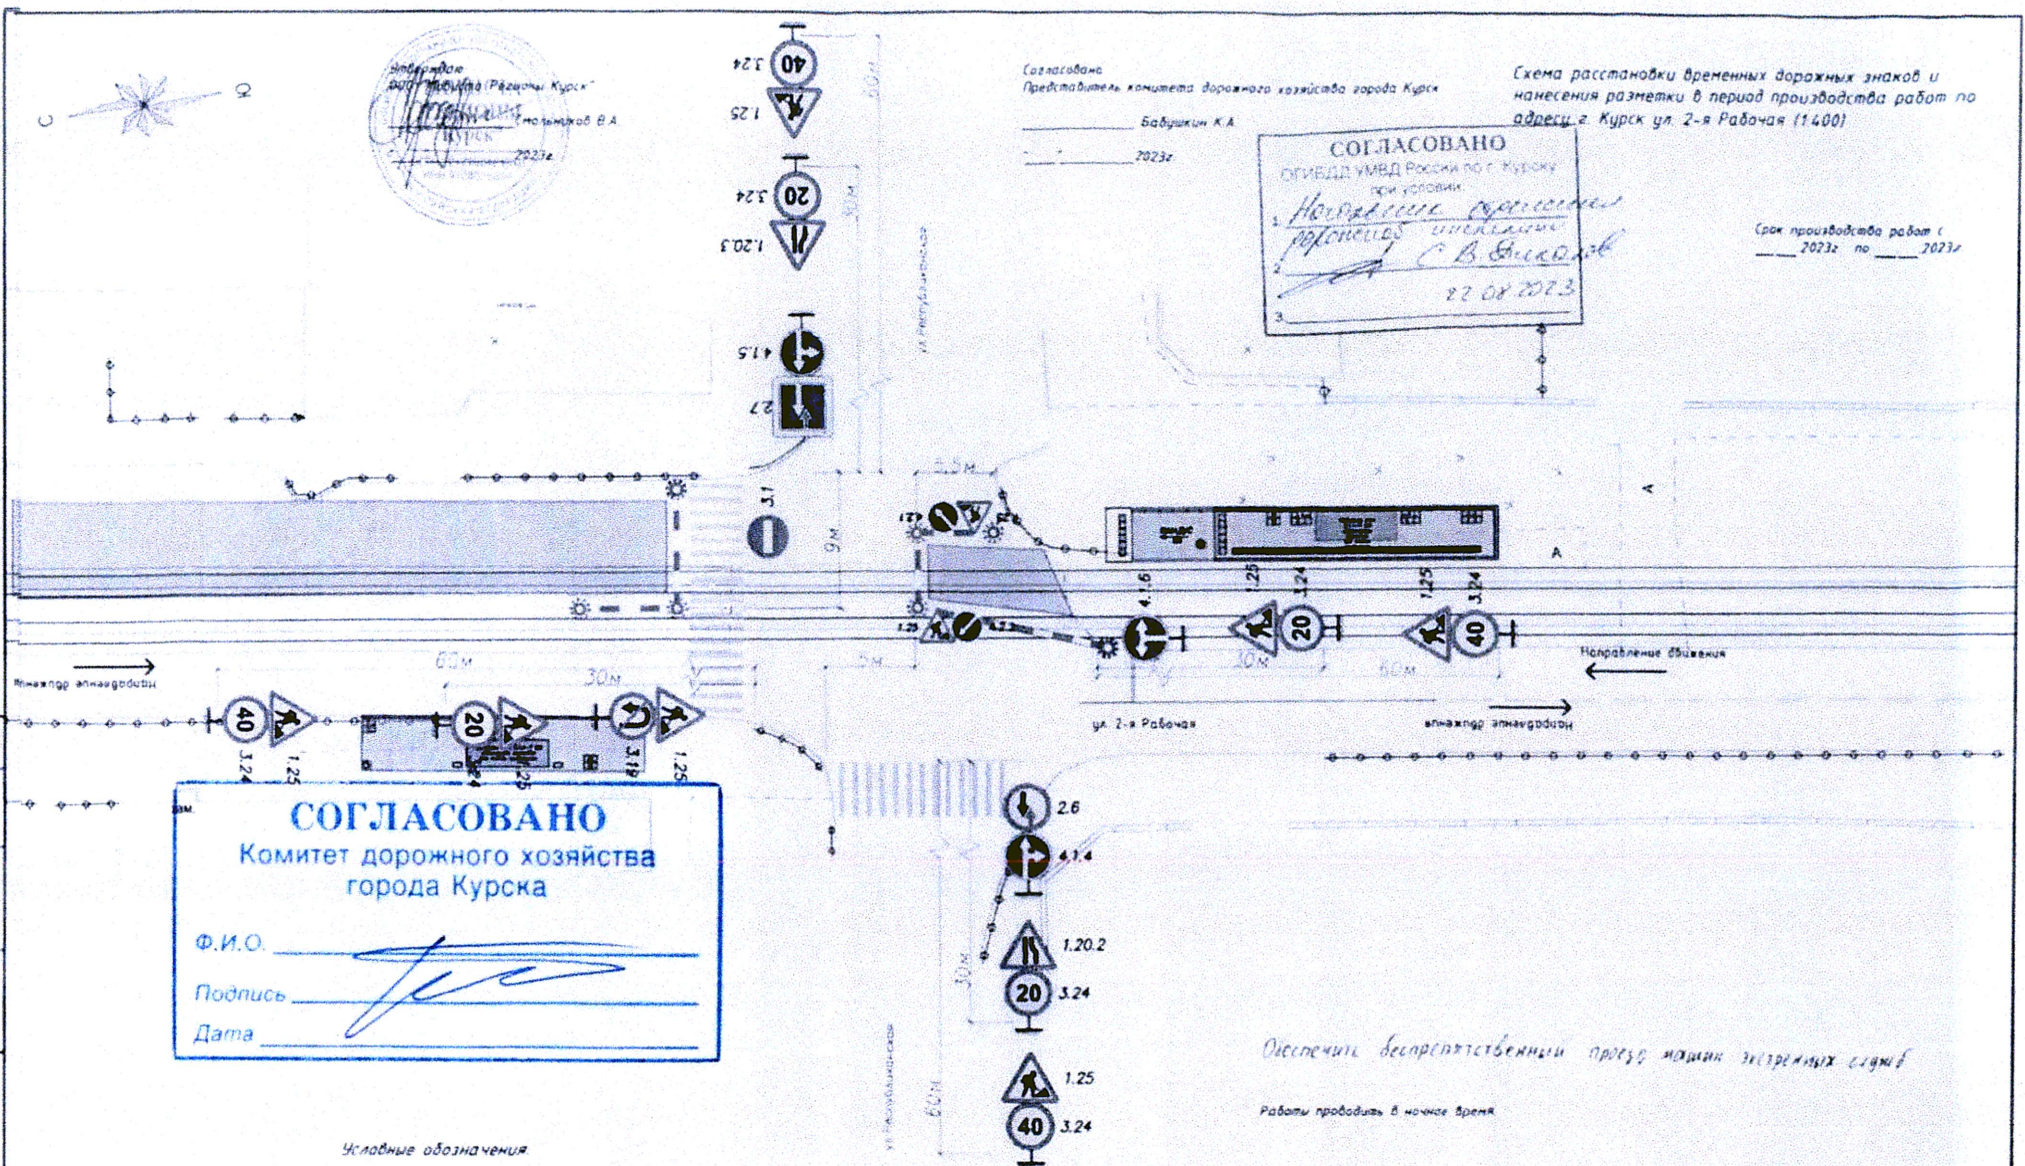

СОГЛАСОВАНО
Комитет дорожного хозяйства
города Курска

Ф.И.О. _____
Подпись _____
Дата _____

- Условные обозначения**
- 1.25 - Устанавливаемые дорожные знаки
 - Трамвайные пути (капитальный ремонт)
 - Полимерные водорастворимые волокна
 - Светофоры
 - Зона производства работ
 - Существующая дорожная разметка

Обеспечить беспрепятственный проезд машин экстренных служб

Работы проводить в ночное время

Согласовано
Инв. № подл. Подпись и дата
Взам. инв. №

| | | | | | | | | | |
|--------------------------|--------|------|--------|---------|------|---|----------|-------------------|--------|
| | | | | | | ЭТП-32/22-08-ОДД | | | |
| | | | | | | «О создании, реконструкции и эксплуатации искусственного комплекса наземного электрического транспорта общего пользования в муниципальном образовании городской округ Курск в Курской области» Этап В. Реконструкция трамвайных путей - в 668,7 км/ч | | | |
| Изм. | Кол-во | Лист | № док. | Подпись | Дата | Мероприятия по обеспечению на линейном объекте безопасного движения в период его строительства | Страница | Лист | Листов |
| | | | | | | | ИД | 2 | 7 |
| Исполнитель: Куркин А.А. | | | | | | Минимальная схема расстановки временных дорожных знаков и нанесенных разметки | | ООО "СтройСервис" | |



Согласовано
Представитель комитета дорожного хозяйства города Курск

Бабушкин К.А.

2023г.


Схема расстановки временных дорожных знаков и
нанесения разметки в период производства работ по
адресу г. Курск ул 2-я Рабочая (11500)

Срок производства работ с
2023г. по 2023г.

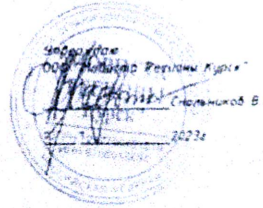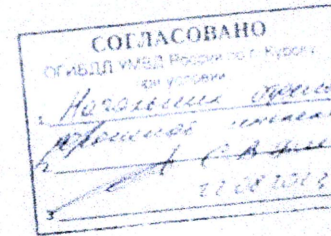

СОГЛАСОВАНО
Комитет дорожного хозяйства
города Курск

Ф.И.О. _____
Подпись _____
Дата _____

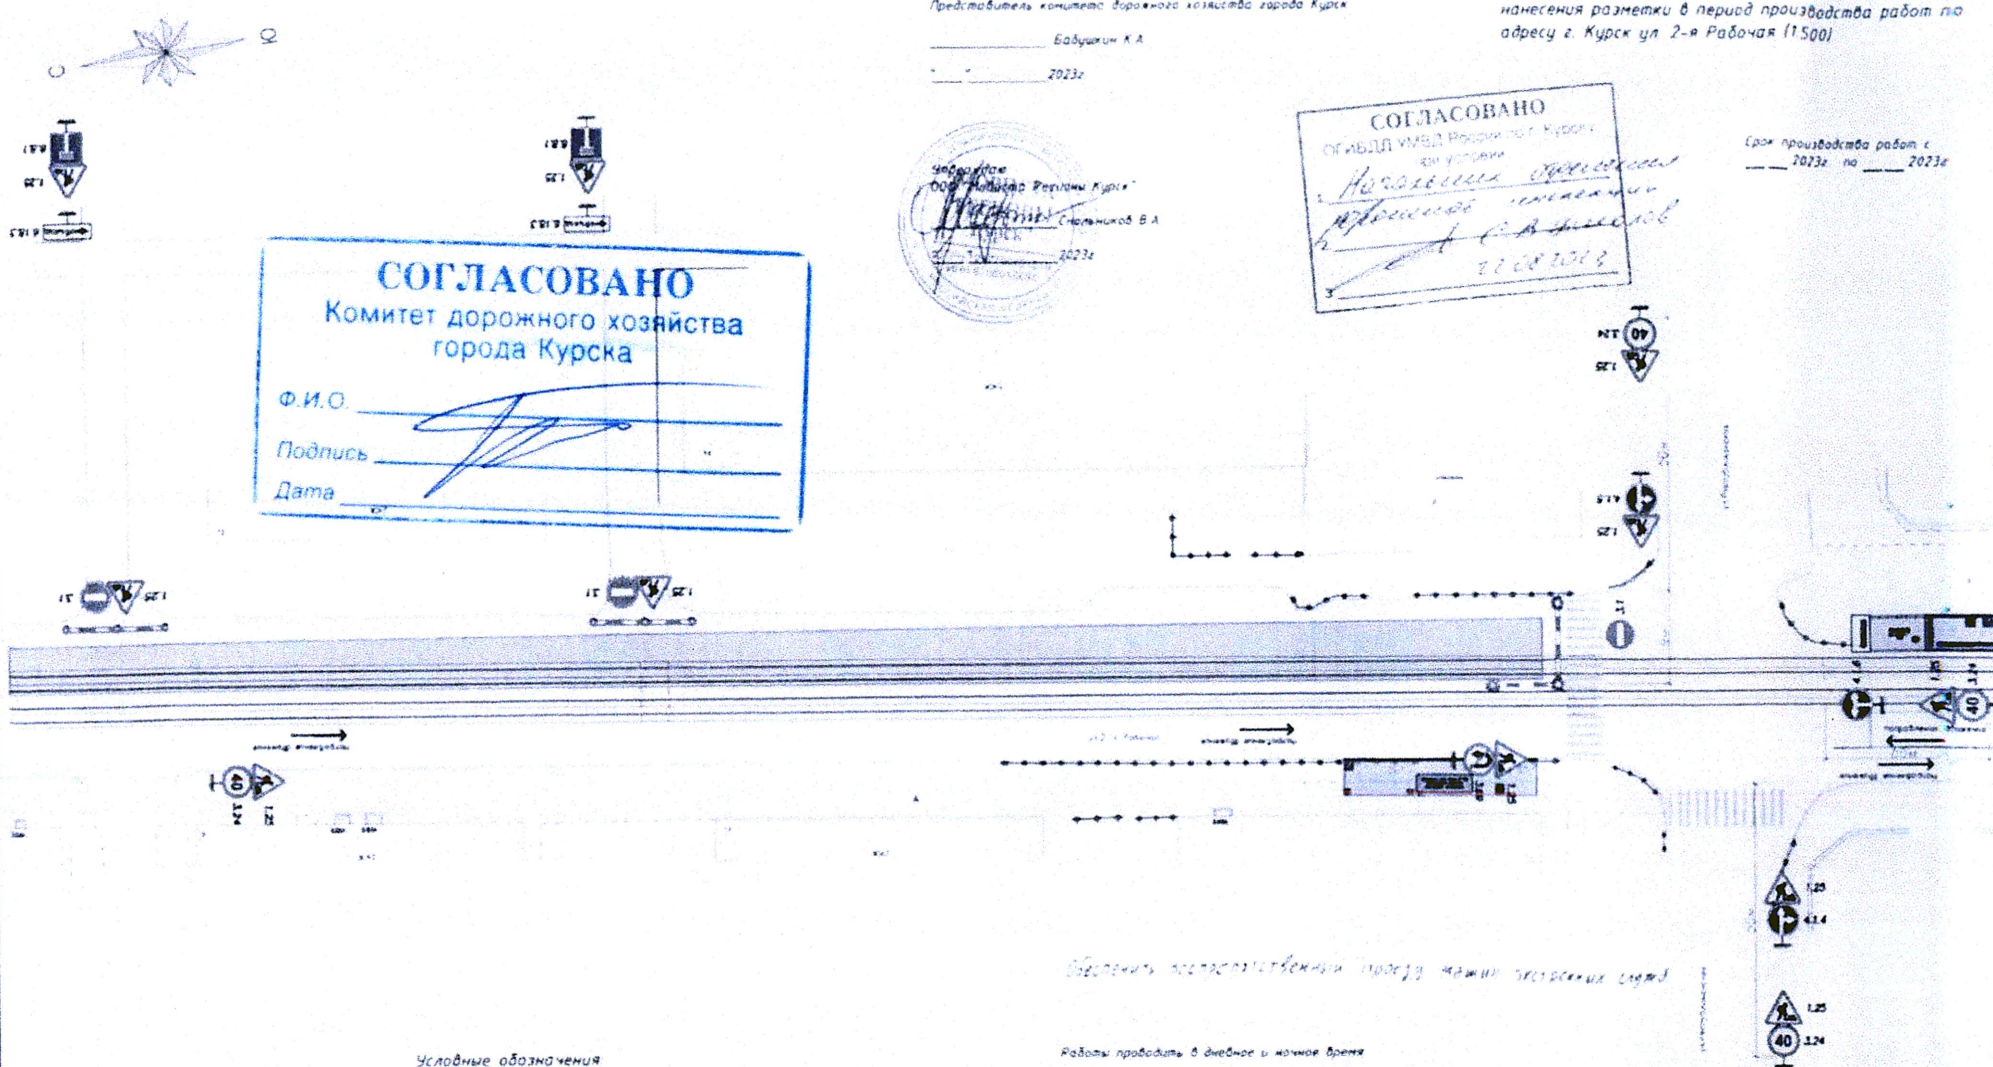


Работы проводить в дневное и ночное время

Условные обозначения

- устанавливаемые дорожные знаки
- Трамвайные пути (капитальный ремонт)
- Полимерные водоналивные блоки
- Сигнальные фонари
- Зона производства работ
- Существующая дорожная разметка

Согласовано

Инв. № подл. Подпись и дата Взам. инв. №

| | | | | | | | | |
|--------------------------------|-------|------|-------|---------|------|---|------|--------|
| | | | | | | ЭТП-32/22-08-ОДД | | |
| | | | | | | «О создании реконструкции и эксплуатации существующего комплекса наземного электрического транспорта общего пользования в муниципальной образованной городской округ Курск в Курской области» | | |
| | | | | | | Этап В Реконструкция трамвайных путей - в 688,2 тпкм | | |
| Изм. | Колуч | Лист | N док | Подпись | Дата | Стандия | Лист | Листов |
| | | | | | | ИД | 1 | 7 |
