



АДМИНИСТРАЦИЯ ГОРОДА КУРСКА
Курской области
ПОСТАНОВЛЕНИЕ

«03» ноября 2023г.

№621

**Об установлении временного прекращения движения
транспортных средств на участке ул. Димитрова**

В соответствии с Федеральным законом от 08.11.2007 № 257-ФЗ «Об автомобильных дорогах и о дорожной деятельности в Российской Федерации и о внесении изменений в отдельные законодательные акты Российской Федерации», постановлением Администрации Курской области от 15.02.2012 № 103-па «Об утверждении Порядка осуществления временных ограничений или прекращения движения транспортных средств по автомобильным дорогам регионального или межмуниципального и местного значения Курской области» и в целях обеспечения безопасности и эффективности организации дорожного движения, на основании обращения ООО «МОВИСТА РЕГИОНЫ Курск», **ПОСТАНОВЛЯЮ:**

1. Утвердить согласованную с ОГИБДД УМВД России по г. Курску прилагаемую схему организации дорожного движения, при установлении временного прекращения движения транспортных средств на участке автомобильной дороги местного значения, указанном в пункте 2 настоящего постановления.

2. Установить временное прекращение движения транспортных средств на участке улицы Димитрова от Московской площади до улицы Межевая с 21:00 часов 03 ноября 2023 года до 06:00 часов 07 ноября 2023 года, согласно прилагаемой схеме организации дорожного движения, указанной в пункте 1 настоящего постановления.

3. ООО «МОВИСТА РЕГИОНЫ Курск» (Смольников С.А.) обеспечить:

3.1 установку соответствующих дорожных знаков, ограждения, ночного освещения согласно схеме организации дорожного движения, указанной в пункте 1 настоящего постановления;

3.2 подъезд экстренных служб.

4. Комитету документационного, ресурсного обеспечения и автоматизации систем управления Администрации города Курска (Аникин В.Ю.) обеспечить направление текста настоящего постановления в газету «Городские известия» и размещение настоящего постановления на официальном сайте Администрации города Курска в информационно-телекоммуникационной сети «Интернет».

5. Управлению информации и печати Администрации города Курска (Бочарова Н.Е.) обеспечить опубликование настоящего постановления в газете «Городские известия» и проинформировать население города Курска о временном прекращении движения транспортных средств на участке улицы Димитрова от Московской площади до улицы Межевая с 21:00 часов 03 ноября 2023 года до 06:00 часов 07 ноября 2023 года на период проведения переустройства трамвайных путей на перекрёстке улиц Димитрова, Радищева и Московской площади.

6. Контроль за исполнением настоящего постановления оставляю за собой.


7. Постановление вступает в силу со дня его официального опубликования.

И.о. главы Администрации
города Курска

С. Котляров

№ п. № подл. Подпись и дата. Взам. инв. №

СОГЛАСОВАНО

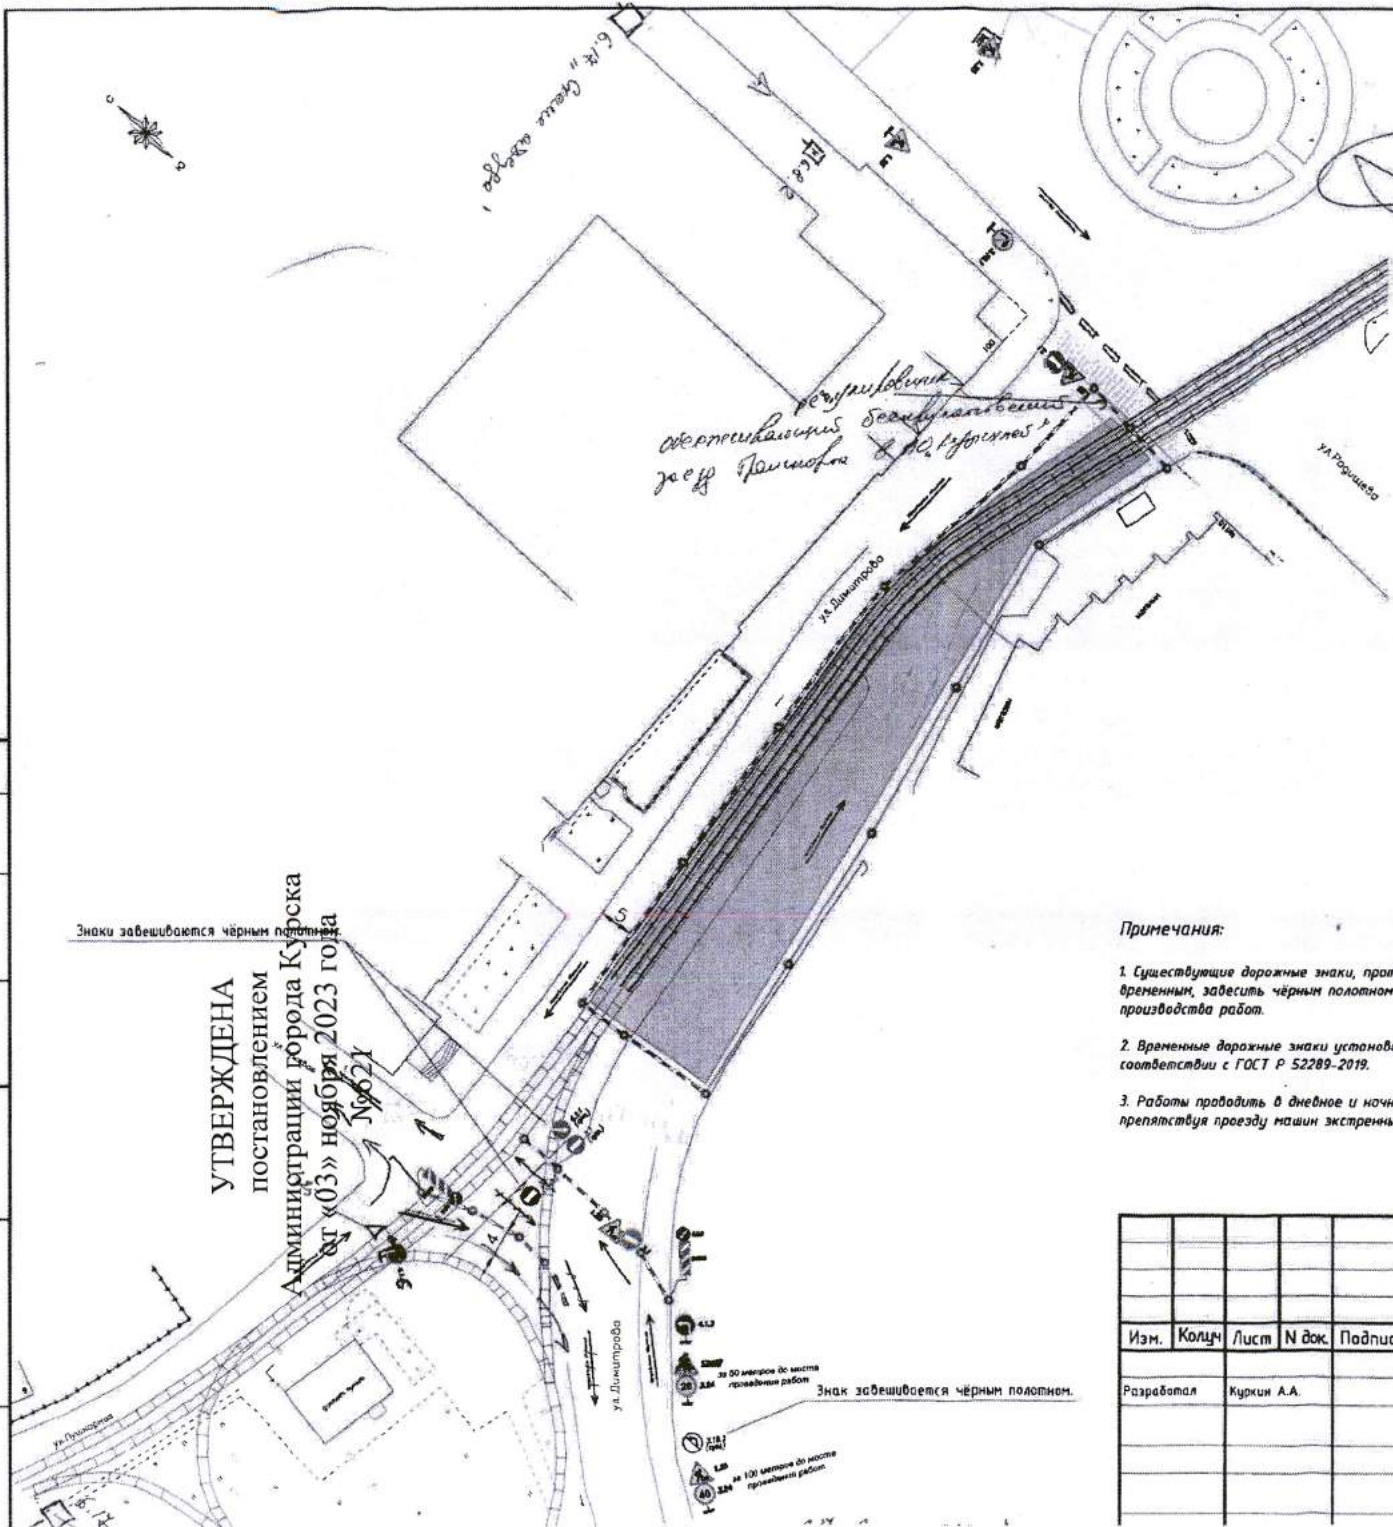

СОГЛАСОВАНО
 ОПИБ ДД УМВД России по г. Курску
 при условии:
С. В. Неслухов
 02.11.2023
 С. В. Неслухов

Схема расстановки временных дорожных знаков и нанесения разметки в период производства работ по адресу г. Курск ул. Демитрова (1.800)

Срок производства работ с 2023г. по 2023г.



УТВЕРЖДЕНА
 постановлением
 Администрации города Курска
 от «03» ноября 2023 года
 № 621

Знаки завешиваются черным полотном

осветляющийся
 знак «Пешеходный переход»

Знак завешивается черным полотном.

Условные обозначения:

- 1.25 - Устанавливаемые дорожные знаки
- 1.17 (ст.) - Существующие дорожные знаки
- Трамвайные пути (капитальный ремонт)
- Водоналивные полимерные блоки
- Сигнальный фонарь
- Зона производства работ
- Существующая дорожная разметка
- Ограждение зоны работ

Примечания:

1. Существующие дорожные знаки, противоречащие временным, завесить черным полотном на время производства работ.
2. Временные дорожные знаки установить в соответствии с ГОСТ Р 52289-2019.
3. Работы проводить в дневное и ночное время, не препятствуя проезду машин экстренных служб.

| ЭТП-32/22-07-ОДД | | | | | | | | | | | | |
|---|------|-------------|--------|---------|------|--|--------|------|--------|---|---|---|
| О создании, реконструкции и эксплуатации имущества комплекса наземного электрического транспорта общего пользования в муниципальном образовании городского округа Курск в Курской области. Трамвайные линии и объекты городского пассажирского транспорта в г. Курске. Этап 7. Реконструкция. | | | | | | | | | | | | |
| Изм. | Кол. | Лист | № док. | Подпись | Дата | | | | | | | |
| Разработал | | Куркин А.А. | | | | | | | | | | |
| Мероприятия по обеспечению на линейном объекте безопасного движения в период его строительства. | | | | | | <table border="1"> <tr> <th>Стадия</th> <th>Лист</th> <th>Листов</th> </tr> <tr> <td>Р</td> <td>1</td> <td>1</td> </tr> </table> | Стадия | Лист | Листов | Р | 1 | 1 |
| Стадия | Лист | Листов | | | | | | | | | | |
| Р | 1 | 1 | | | | | | | | | | |
| Исполнительная схема расстановки временных дорожных знаков и нанесения разметки. | | | | | | 000 "СтройСервис" | | | | | | |